

címzett: **Biczók Péter**

cím: 1122 Budapest
Bíró utca 12. 1/7.

e-mail: biczok-peter@rev8.hu

nyilv. szám: 23US1718

iktatószám: BPK/8486-2/2023

tárgy: 8. kerület Józsefváros forgalomcsillapítás

ügyintéző: Mihályka Péter

Forgalomtechnikai kezelői hozzájárulás

Társaságunkhoz érkezett, „8. kerület Józsefváros forgalomcsillapítás” tárgyú, 2.6 tervszámú kiviteli tervdokumentációra forgalomtechnikai kezelői hozzájárulásunkat az alábbi feltételekkel adjuk meg:

- A forgalomtechnikai eszközöknek meg kell felelniük a vonatkozó, hatályos Útügyi Műszaki Előírásoknak, elhelyezésükkor tekintettel kell lenni a vonatkozó jogszabályban rögzített előírásokra, különösen a magassági elhelyezésre vonatkozó kritériumokra.
- Az érvényét veszítő burkolati jeleket úgy kell eltávolítani, hogy az új forgalmi rend egyértelmű legyen. A fekete ráfestéssel érvénytelenített burkolati jelek/felületek forgalomtechnikai üzemeltetését Társaságunk nem vállalja.
- Az új burkolati jeleket a parkolósáv/forgalom elől elzárt terület esetén két rétegben festett kivitelben, egyéb burkolati jelek esetén tartós kivitelben kell létesíteni.
- A kerékpár piktogram mérete 1,00x1,30 m, és kerékpársávban kétszer festett, gépjárműforgalom által járt felületen PREMARK kivitelű legyen.
- A Karácsony Sándor utcában tervezett középszigetnél a kivitelezéssel egyidejűleg a gyalogos-átkelőhely burkolati jelei felújítandók.
- A kivitelezés után műszaki átadás-átvételi eljárást kell összehívni Társaságunk részvételével.
- A kivitelezés befejezését követő kezdeti időszak tapasztalatai alapján Társaságunk a forgalmi rendben módosításokat rendelhet el, amely megvalósításáról a beruházónak új forgalomtechnikai fedvényterv birtokában haladéktalanul gondoskodnia kell.
- A forgalomtechnikai kezelésre történő átvételhez kérjük átadni az érintett kezelőkkel és üzemeltetőkkel egyeztetett, EOY koordináta helyes, digitális szerkeszthető (dwg) formátumú megvalósulási tervet (az aktuális követelményrendszer elérhető: <http://budapestkozut.hu/adatszolgaltatas> linken) nyilvántartásaink vezetéséhez és aktualizálásához.
- Amennyiben a műszaki átadás-átvétel összehívása, illetve a megvalósulási tervek átadása a kivitelezés befejezését követő 30 napon belül nem történik meg, jelen kezelői hozzájárulásunk automatikusan visszavonásra kerül. Ez esetben kötelező az eredeti állapot helyreállítása, melyet társaságunk az engedélyes költségére is elvégezhet.


Forgalomtechnikai kezelői hozzájárulásunk 6 hónapig, vagy az ebben a 6 hónapban kérelmezett érvényes munkakezdési engedélyben meghatározott időszak végéig érvényes. A hozzájárulásunkban megállapított feltételekkel szemben kérelemmel Budapest Főváros Kormányhivatala Fővárosi Közlekedésselügyi Főosztály Útügyi Osztályhoz lehet fordulni.

Forgalomtechnikai kezelői hozzájárulásunkat a Magyarország helyi önkormányzatairól szóló 2011. évi CLXXXIX. törvény 23. § (4) bekezdés 1. pontja, a közúti közlekedésről szóló 1988. évi I. törvény 33. és 34. §-ai, az utak forgalomszabályozásáról és a közúti jelzések elhelyezéséről szóló 20/1984. (XII.21.) KM

rendelet 2. §-a, valamint a fővárosi helyi közutak kezelésének és üzemeltetésének szakmai szabályairól, továbbá az útépitések, a közterületet érintő közmű-, vasút- és egyéb építések és az útburkolatbontások szabályozásáról szóló 34/2008. (VII. 15.) Főv. Kgy. rendelet alapján, mint operatív kezelői feladatokat ellátó szervezet adtuk ki.

Forgalomtechnikai kezelői hozzájárulásunk elektronikusan hitelesített. További információk az aláírásképben szereplő QR-kódon, vagy a <https://www.budapestkozut.hu/-/tajekoztato-az-elektronikus-ugyintezes-bevezeteserol> linken elérhetők.


Budapest, 2023. március 10.

 

Jelmagyarázat


	Meglevo, marado jelzotabla
	Megszuno jelzotabla
	Uj jelzotabla
	Meglevo burkolati jel
	Megszuno burkolati jel
	Uj burkolati jel
	Forgalomterelo flexibilis poller
	Ferde szegely elem, pl zicla sarok
	Csokorlat

Típus: Jozsefváros forgalmcsillapítás		Dankó utca	
Szakág: Forgalmotechnika		Méretarány: M 1:500	
Megbízó: Jozsefváros - Rev8 Zrt		Dátum: 2023-03-02	

 


Jelmagyarázat	
	Meglevo, marado jelzotabla
	Megszuno jelzotabla
	Uj jelzotabla
	Meglevo burkolati jel
	Megszuno burkolati jel
	Uj burkolati jel
	Forgalomterelo flexibilis poller
	Ferde szegely elem, pl zicla sarok
	Csokorlat

Tárgy: Jozsefváros forgalomcsillapítás		Magdolna utca	
Terv: Magdolna negyed forgalomcsillapítás		Tervezőszám:	
Szakág: Forgalmotechnika		Méretarány: M 1:500	
Meghívó: Jozsefváros - Revü8 Zrt		Dátum: 2023-03-02	
Vezető tervező: Biczok Peter		Kamara: KE-KK 01-17472	Ellenőr:
		Rajzszám:	Rajzméret:

 

Tárgy: Józsefvaros forgalomcsillapítás		Dobozi utca	
Szakág: Forgalmotechnika	Méretarány: M 1:500		
Megbízó: Józsefvaros - Rev8 Zrt	Datum: 2023-03-02		


Jelmagyarázat	
	Meglevo, marado jelzotabla
	Megszuno jelzotabla
	Uj jelzotabla
	Meglevo burkolati jel
	Megszuno burkolati jel
	Uj burkolati jel
	Forgalomterelo flexibilis poller
	Ferde szegely elem, pl zicia sarok
	Csokorlat

 

Jelmagyarázat


	Meglevo, marado jelzotabla
	Megszuno jelzotabla
	Uj jelzotabla
	Meglevo burkolati jel
	Megszuno burkolati jel
	Uj burkolati jel
	Forgalomterelo flexibilis poller
	Ferde szegely elem, pl zicia sarok
	Csokorlat

Tárgy: Józsefváros forgalomcsillapítás		Lujza utca	
Tev: Magdolna negyed forgalomcsillapítás		Tervezőszám:	
Szakág: Forgalmotechnika		Méretarány: M 1:500	
Megbízó: Józsefváros - Rev8 Zrt		Datum: 2023-03-02	
Vezető tervező: Bliczok Peter	Kamara tag: KE-KK 01-17472	Ellenőrző:	Rajzszám: Rajzmetre:

 

Tárgy: Józsefváros forgalomcsillapítás		Karácsony Sándor utca	
Szakág: Forgalmotechnika		Méretarány: M 1:500	
Megbízó: Józsefváros - Rev8 Zrt		Datum: 2023-03-02	

Jelmagyarázat	
	Meglevo, marado jelzotabla
	Megszuno jelzotabla
	Uj jelzotabla
	Meglevo burkolati jel
	Megszuno burkolati jel
	Uj burkolati jel
	Forgalomterelo flexibilis poller
	Ferde szegely elem, pl zicia sarok
	Csokorlat

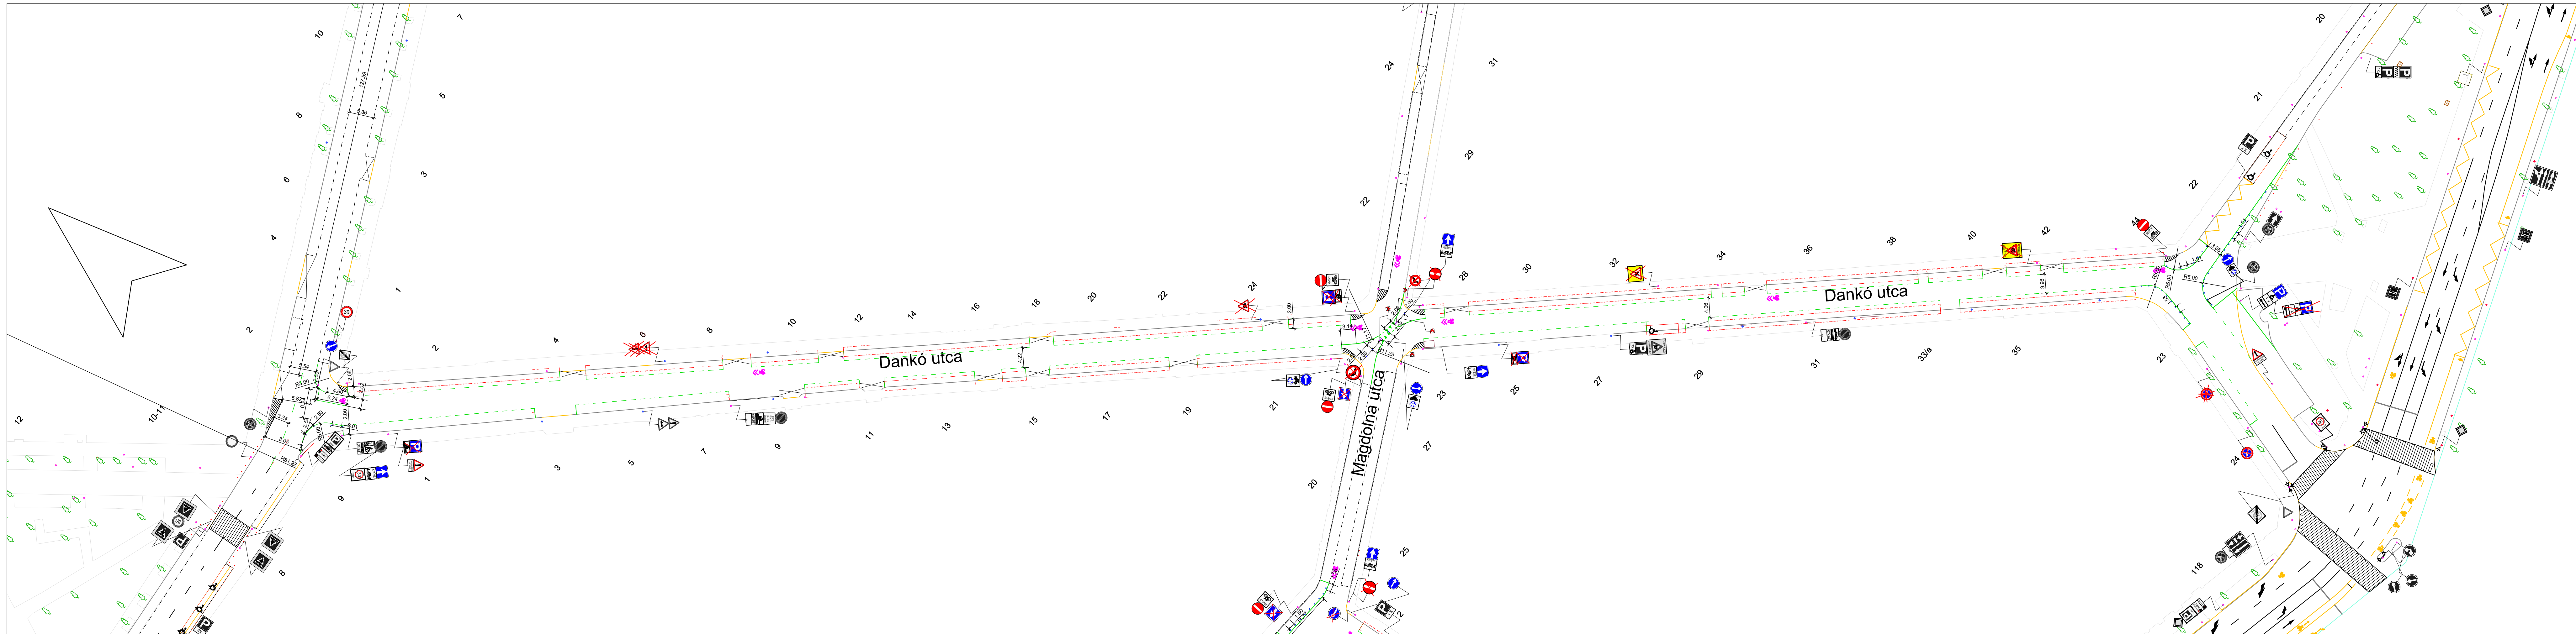


Jelmagyarázat


	Meglevo, marado jelzotabla
	Megszuno jelzotabla
	Uj jelzotabla
	Meglevo burkolati jel
	Megszuno burkolati jel
	Uj burkolati jel
	Forgalomterelo flexibilis poller
	Ferde szegely elem, pl zicla sarok
	Csokorlat

Tárgy: Jozsefvaros forgalomcsillapitas		Dankó utca	
Terv: Magdolna negyed forgalomcsillapitas		Tervszám:	
Szakág: Forgalmotechnika		Méretarány: M 1:500	
Megbízó: Jozsefvaros - Rev8 Zrt		Dátum: 2023-03-02	
Vezető tervező: Biczok Peter	Kamarai tagság: KE-KK 01-17472	Ellenőr:	Rajzszám: Rajzmeret:

Tárgy: Józsefváros forgalomcsillapítás		Szerdahelyi utca	
Szakág: Forgalmotechnika		Méretarány: M 1:500	
Meghívó: Józsefváros - Rev8 Zrt		Dátum: 2023-03-02	
Vezető tervező: Biczók Péter	Kamérai tagnagyság: KE-KK 01-17472	Ellenőr:	Rajtszám: Rajzméret:

 


Jelmagyarázat	
	Meglevo, marado jelzotabla
	Megszuno jelzotabla
	Uj jelzotabla
	Meglevo burkolati jel
	Megszuno burkolati jel
	Uj burkolati jel
	Forgalomterelo flexibilis poller
	Ferde szegely elem, pl zicla sarok
	Csokorlat

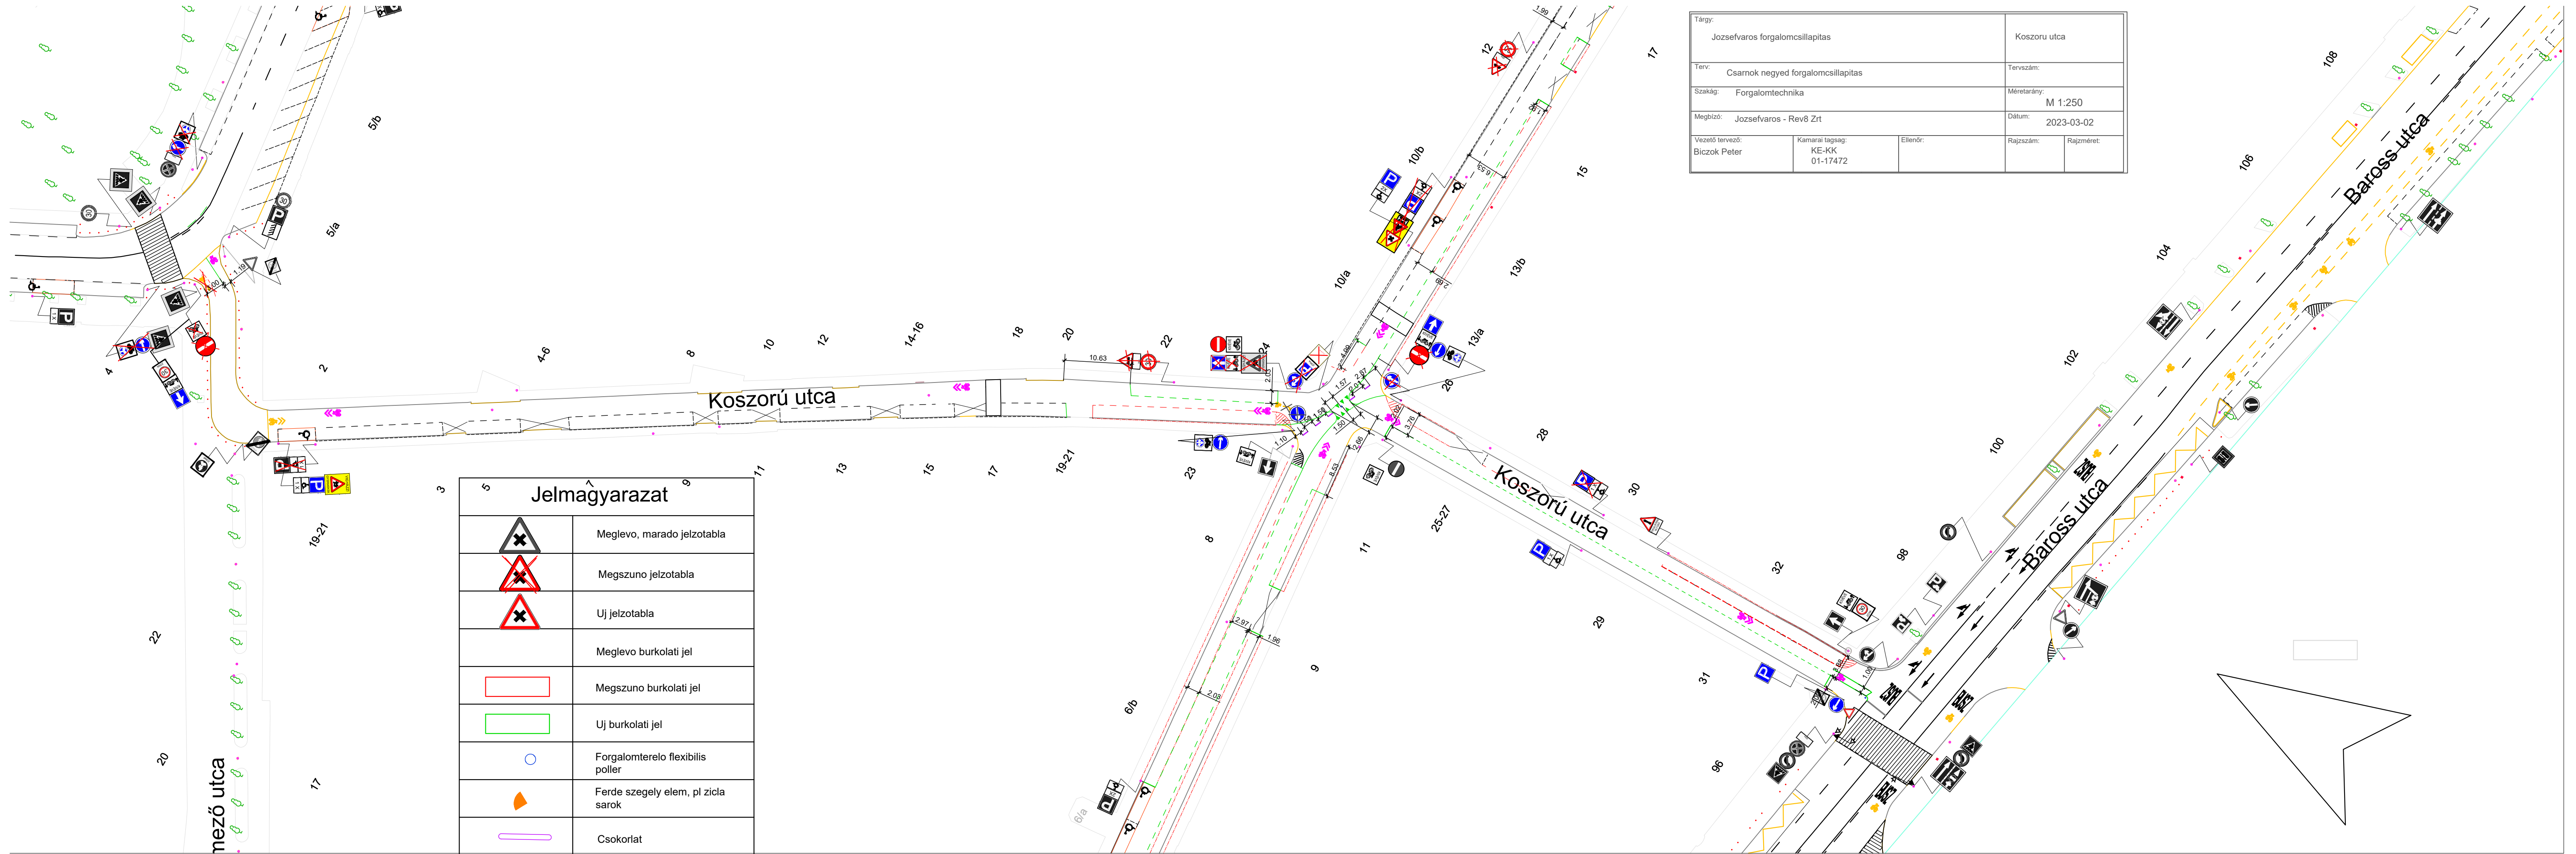

Tárgy: Jozsefvaros forgalomcsillapitas		Koszoru utca	
Terv: Csarnok negyed forgalomcsillapitas		Tervszám:	
Szakág: Forgalomtechnika		Méretarány: M 1:250	
Megbízó: Jozsefvaros - Rev8 Zrt		Dátum: 2023-03-02	
Vezető tervező: Biczok Peter	Kamarai tagság: KE-KK 01-17472	Ellenőr:	Rajzszám: Rajzméret:

Jelmagyarázat	
	Meglevo, marado jelzotabla
	Megszuno jelzotabla
	Uj jelzotabla
	Meglevo burkolati jel
	Megszuno burkolati jel
	Uj burkolati jel
	Ferde szegely elem, pl zicla sarok
	Csokorlat

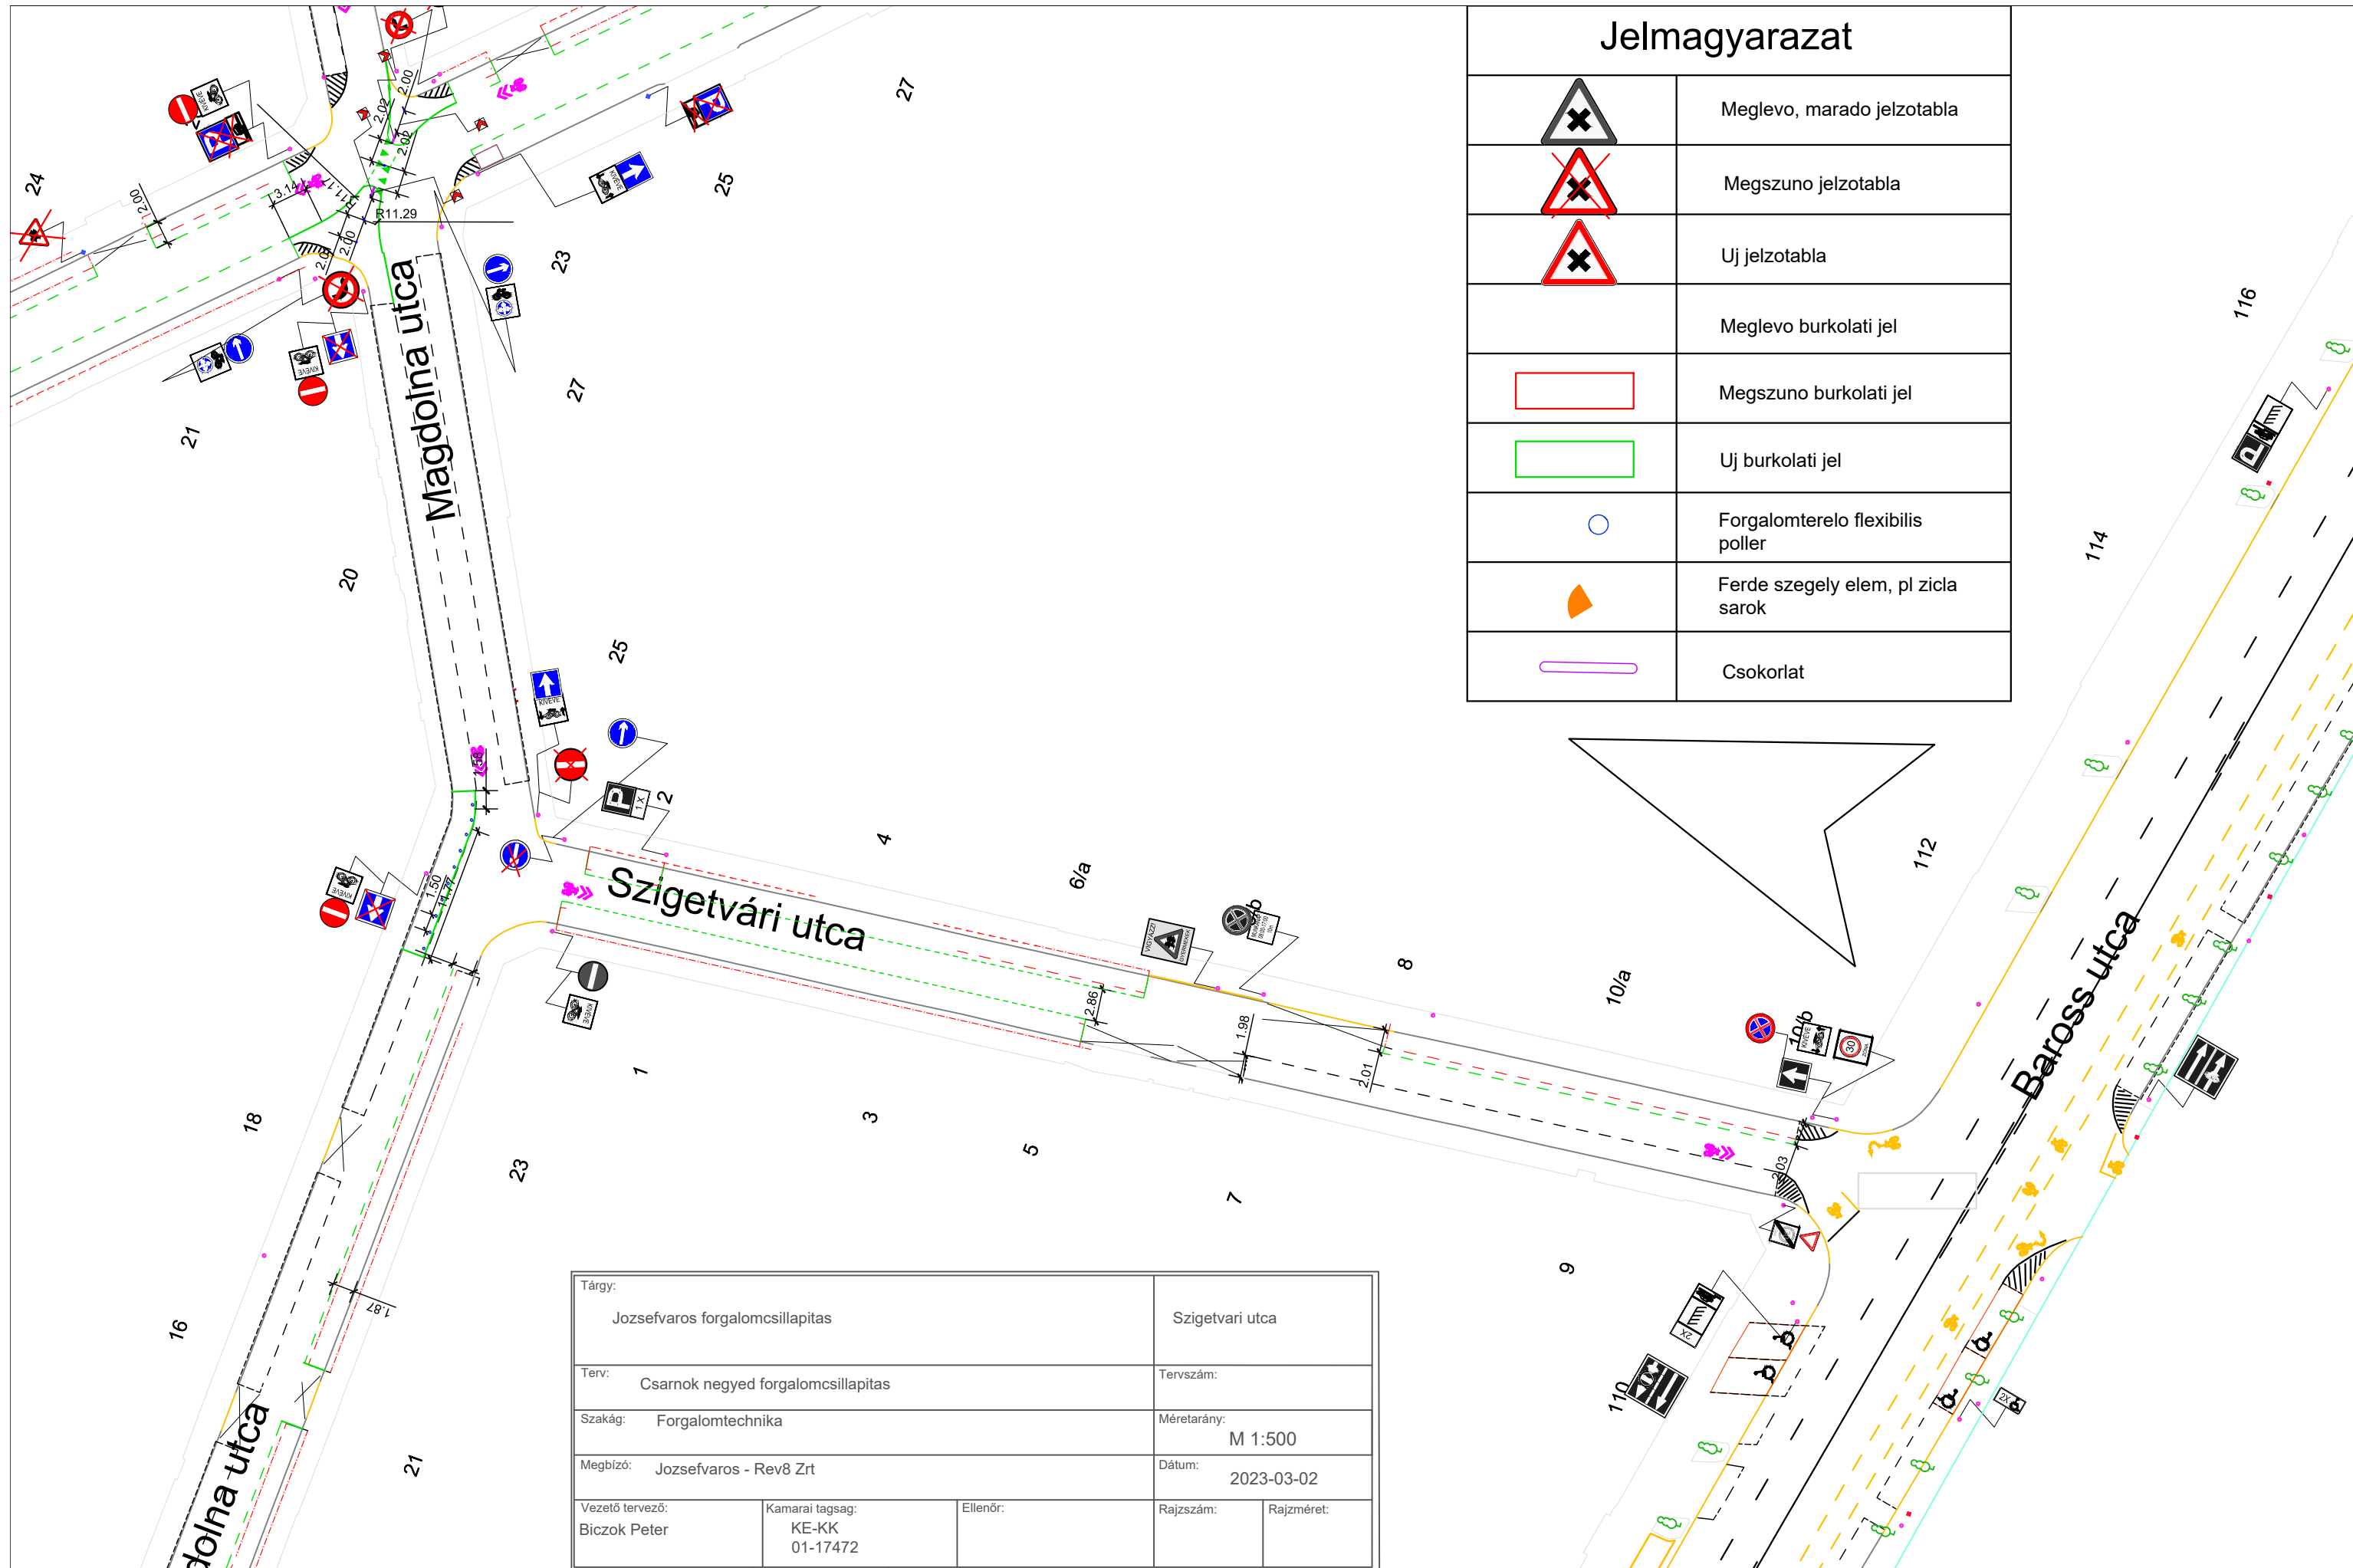

Jelmagyarázat

	Meglevo, marado jelzotabla
	Megszuno jelzotabla
	Uj jelzotabla
	Meglevo burkolati jel
	Megszuno burkolati jel
	Uj burkolati jel
	Forgalomterelo flexibilis poller
	Ferde szegely elem, pl zicla sarok
	Csokorlat

Tárgy: Jozsefvaros forgalomcsillapitas		Szigetvari utca	
Terv: Csarnok negyed forgalomcsillapitas		Tervszám:	
Szakág: Forgalomtechnika		Méretarány: M 1:500	
Megbízó: Jozsefvaros - Rev8 Zrt		Dátum: 2023-03-02	
Vezető tervező: Biczok Peter	Kamarai tagság: KE-KK 01-17472	Ellenőr:	Rajzszám: Rajzméret: